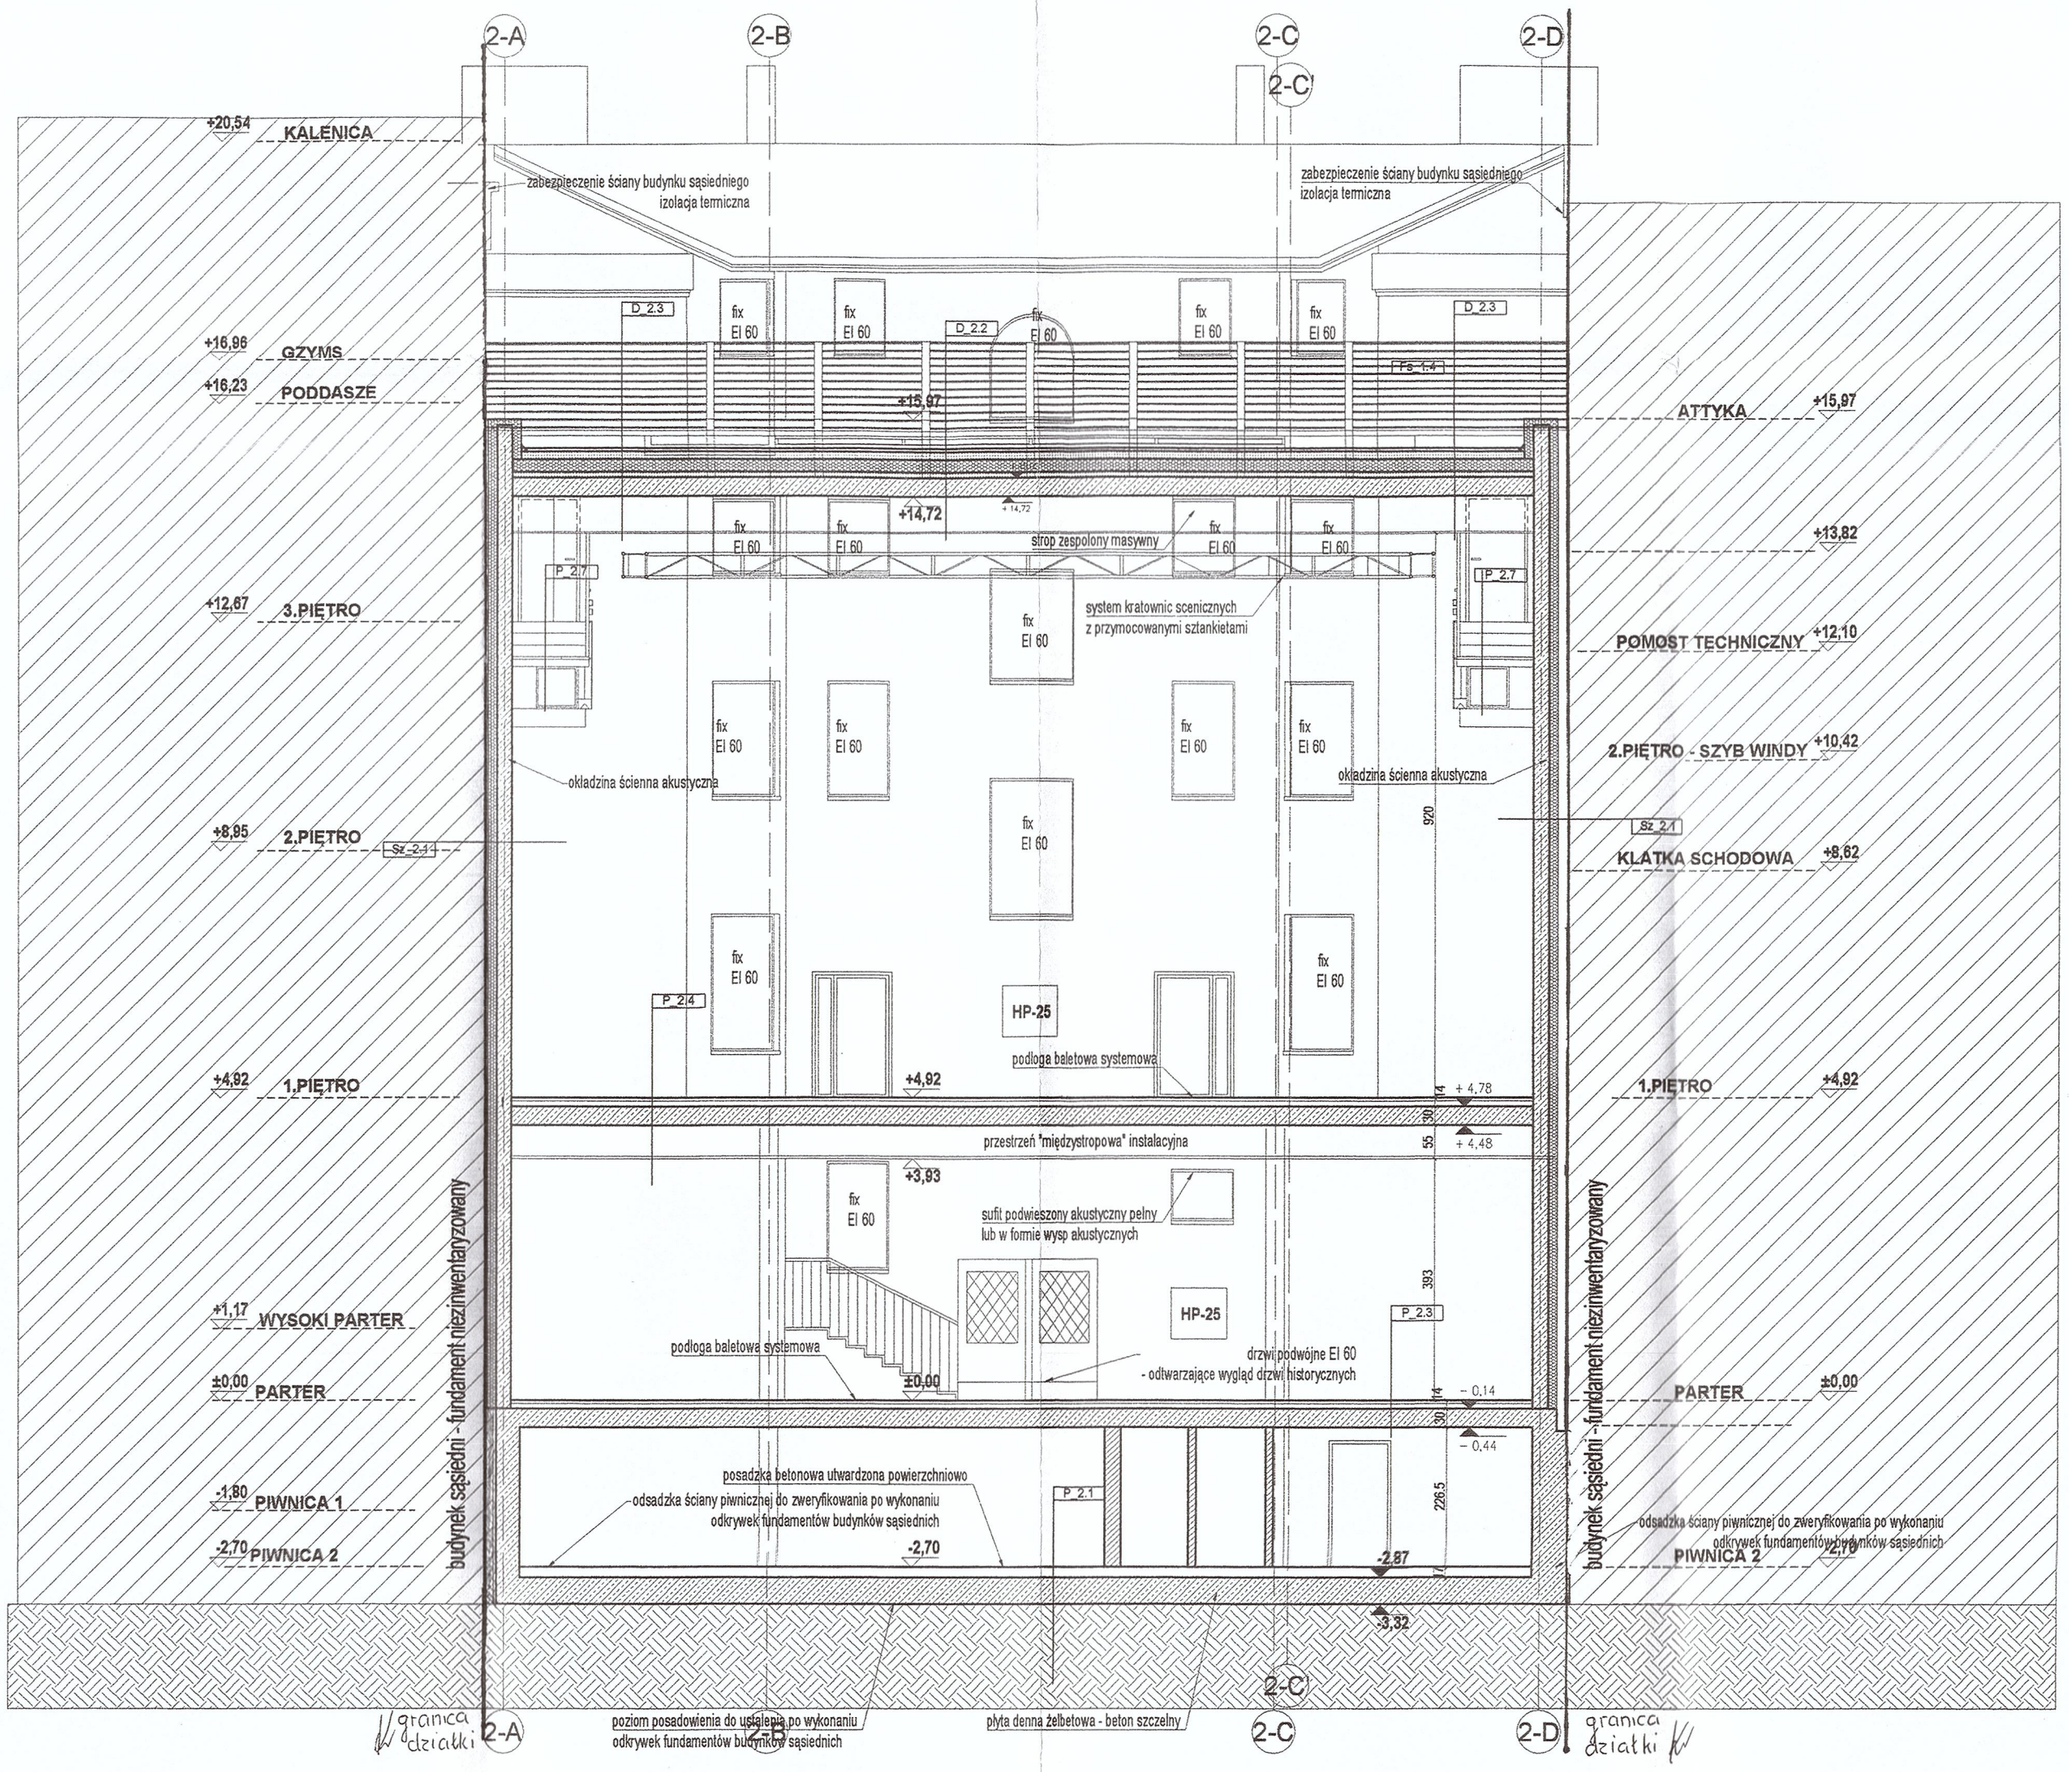

PROJEKT ARCHITEKTONICZNY JEST PROJEKTEM NADRZĘDNYM. WSZYSTKIE ROZBIEŻNOŚCI Z PROJEKTAMI BRANŻOWYMI SKONSULTOWAĆ Z PROJEKTANTEM GENERALNYM.
PROJEKT NALEŻY ZREALIZOWAĆ ZGODNIE ZE SZTUKĄ BUDOWLANĄ. W PRZYPADKU ROZBIEŻNOŚCI WYMAGAŃ OGÓLNYCH I TECHNICZNO-OGÓLNYCH MIĘDZY PROJEKTAMI BRANŻOWYMI SKONSULTOWAĆ SIĘ Z PROJEKTANTEM GENERALNYM.
RYSUNEK ROZPATRYWAĆ RAZEM Z ODPOWIEDNIMI RYSUNKAMI BRANŻOWYMI: KONSTRUKCJA, INSTALACJAMI SANITARNYMI, INSTALACJAMI ELEKTRYCZNYMI.
ZABRANIA SIĘ PRZYSTĄPIENIA DO WYKONYWANIA ROBÓT NA PODSTAWIE DOKUMENTACJI JEDNEJ BRANŻY.
WYKONAWCA PRZED PRZYSTĄPIENIEM DO WYKONYWANIA ROBÓT POWINIEN SPRAWDZIĆ W ODPOWIEDNIEJ DOKUMENTACJI ROBOTY POWIĄZANE.
DOKUMENTACJE RYSUNKOWĄ ROZPATRYWAĆ NALEŻY ŁĄCZNIE Z CZĘŚCIĄ OPISOWĄ. W PRZYPADKU NIEJASNOŚCI NALEŻY NIEZWŁOCZNIE POWIADOMIĆ PROJEKTANTA.
W PRZYPADKU, GDY WYKONAWCA ZAUŻYŁBY ZASTOSOWAĆ MATERIAŁY ROZWIĄZANIA TECHNOLOGIĘ KONIECZNE JEST UZYSKANIE NA TO KADZOROZWEJ ZGODY PROJEKTANTA ORAZ NADZORU INWESTORSKIEGO WG. PRZEWIDYWANYCH PROCEDUR.
SZCZEGÓŁOWE UWAGI DOTYCZĄCE PROJEKTU KONSTRUKCJI. POZYCJE NALEŻY WYKONYWAĆ WG OPRACOWAŃ PROJEKT KONSTRUKCJI.
WSZYSTKIE POSTAWIONE BETONOWE WYLEWANE WYKONAĆ JAKO PODŁOGĘ PŁYWAJĄCĄ, WYLEWKA ODWZAJOMIONA PO OBWODZIE ŚCIAN.
HYDROIZOLACJE NALEŻY WYKONAĆ ZE SZCZEGÓLNĄ DBAŁOŚCIĄ DOKŁADNIE WG INSTRUKCYJNYCH I ZALECEŃ DOSTAWCY WYBRANEGO SYSTEMU IZOLACYJNEGO Z NALEŻYTYM PODCIĄGNIĘCIEM PRZEKRYCIA OPLATACYJNYCH POZIOMYCH I PIONOWYCH. W RAZIE WĄTPLIWOŚCI NALEŻY BEZWZGLĘDNIE SKONTAKTOWAĆ SIĘ Z PROJEKTANTEM.
WSZYSTKIE OTWORY - PRZEJŚCIA INSTALACYJNE W STROPIE NAD PARTEM ORAZ W ŚCIANACH MIĘDZYLOKALOWYCH P.POŻ. PO WYKONANIU INSTALACJI ELEKTRYCZNYCH I SANITARNYCH, NALEŻY ZABEZPIECZYĆ OBUSTRONNIE DO WYMAGANEJ ODPORNOŚCI P.POŻ. PRZEGRÓD.
NIEDOTYCZONE POZ. INSTALACJI (CO PRZ., SANITARNYCH, WENTYLACYJNYCH) ORAZ RZĘDNE BEZWZGLĘDNIE SPRAWDZIĆ NA BUDOWIE.
NIE DOMIERZAĆ Z RYSUNKÓW.
WYMIARY PODANE NALEŻY ODCZYTYWAĆ WYŁĄCZNIE Z RZUTÓW POSZCZEGÓLNYCH KONDYGNACJI.
NALEŻY SPRAWDZIĆ WSZELKIE ELEMENTY PRZED ZAMÓWIENIEM (ILOŚĆ, WYMIARY, POZYCJE ITP.). W RAZIE WĄTPLIWOŚCI NALEŻY SKONTAKTOWAĆ SIĘ Z PROJEKTANTEM.
PRACE ZIEMNE I FUNDAMENTOWE NALEŻY PROWADZIĆ POD STAŁYM NADZOREM GEOTECHNICZNYM.
W TRAKCIE PROWADZENIA PRAC ZIEMNYCH I FUNDAMENTOWYCH NALEŻY ZABEZPIECZYĆ WYKOPY PRZED ZALANIEM, ROZMOKNIĘCIEM, PRZEMARZANIEM LUB PRZESUSZENIEM I PODCIĄGNIĘCIEM. FUNDAMENTY NALEŻY WYKONAĆ NA WARSTWIE PODBETONU GRUBOŚCI MINIMUM 10CM I WYMIARZE ODSADZKI 10CM.
PRZED REALIZACJĄ UZGODNIĆ Z PROJEKTEM ELEKTRYCZNYM.
KOLORYSTYKA ELEWACJI (WYNIKAJĄCA RYSUNKOWO ELEWACJI).
KOLORYSTYKA ELEWACJI (WYNIKAJĄCA RYSUNKOWO ELEWACJI) BUDYNKU KONSERWATORSKIEGO PODLEGA UZGODNIENIU Z PROJEKTANTEM KONSERWATORSKIM.
ROBOTY BUDOWLANE WYKONYWANE W OPARCIU O OBIEKTY OBJĘTE OCHRONĄ KONSERWATORSKĄ POWINNY BYĆ PODDANE PROGRAMOWI PRAC KONSERWATORSKICH I ARCHITEKTONICZNO-BUDOWLANYCH, UZGODNIONEMU Z WOJEWÓDZKIM KONSERWATOREM ZABYTKÓW.
W TRAKCIE ROBÓT BUDOWLANYCH PRZEDMIOTOWEGO PROGRAMU PRAC KONSERWATORSKICH I ARCHITEKTONICZNO-BUDOWLANYCH, ORAZ W TRAKCIE ROBÓT BUDOWLANYCH PO SIĘ Z GŁÓWNYMI PROJEKTANTEM OBIEKTU ORAZ NADZOREM AUTORSKIM.
ROBOTY PRZY ELEMENTACH ORAZ ROBOTY WYKONYWANE RĘCZNIE WYKONYWAĆ PRZY UDZIALE WYKWALIFIKOWANYCH PRACOWNIKÓW.
NADZÓR POWINIEN BYĆ TAKIE RUCH BUDYNKU PO UMIEJSCOWIENIE OSTATNIEGO RUSZTOWAŃ W SUPORCIE WG RYSUNKÓW - RZUT SUFITY PODWIESZONE.
WSZYSTKIE ROZWIĄZANIA KOLORYSTYCZNO-MATERIAŁOWE ORAZ WYPOSAŻENIA WNĘTRZ NALEŻY UZGODNIĆ Z PROJEKTANTEM.

Przedsiębiorstwo Budowlano-Usługowe
"BUDOPOL-POZNAŃ" Sp. z o.o.
ul. Wiktora Jankowskiego 12
61-248 Poznań
tel. 61 875 80 72 fax. 61 875 84 18
www.budopol.poznan.pl
biuro@budopol.poznan.pl

Jerzy Gurawski
Architektoniczna Pracownia Autorska
J.Gurawskiego
ARPA

ARPA, ul. Maciejewskiego 7, 61-606 Poznań
tel./fax 61 8217 847
email arpa (at) info.com.pl
web www.gurawski.com

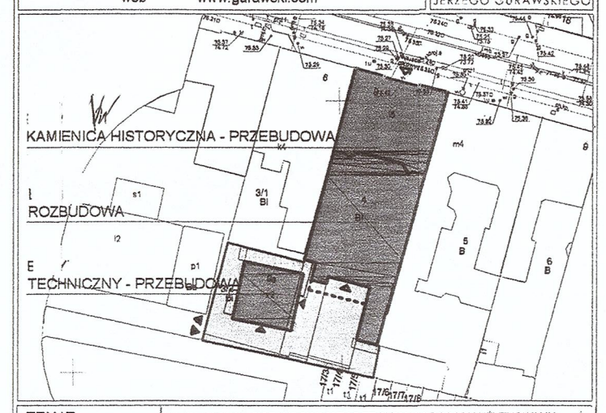

TEMAT	PRZEBUDOWA I ROZBUDOWA WRAZ ZE ZMIANĄ SPOSOBU UŻYTKOWANIA BUDYNKU O FUNKCJI USŁUGOWEJ NA FUNKCJE USŁUG KULTURY ORAZ PRZEBUDOWA WRAZ ZE ZMIANĄ SPOSOBU UŻYTKOWANIA BUDYNKU O FUNKCJI OCHRONY ZDROWIA NA FUNKCJĘ USŁUG KULTURY - POLSKI TEATR TAŃCA
LOKALIZACJA	Poznań, ul. Taczaka 8 i 9a
NR DZIAŁKI	Miasto Poznań, 308401_1.0051, arkusz 43 dz. ew. nr 4 i 3/2
INWESTOR	POLSKI TEATR TAŃCA ul. KOZIA 4 61-835 POZNAŃ

DOKUMENTACJA POWYKONAWCZA
Roboty wykonano zgodnie z dokumentacją

P.B.U. „BUDOPOL-POZNAŃ" Sp. z o.o.
Kierownik Budowy
mgr inż. Paweł Włodarczyk
upr. nr WKP/0086/OWOK/12

mgr inż. Bogdan Gastawny
Uprawnienia budowlane do
kierowania robotami budowlanymi
bez ograniczeń w specjalności
konstrukcyjno-budowlanej

GŁÓWNY PROJEKTANT	PODPIS	FAZA
mgr inż. arch. Jerzy Gurawski upr. bud. 77/65		PROJ. BUDOWLANY
ARCHITEKT PROWADZĄCY	PODPIS	BRANŻA
mgr inż. arch. Bartłomiej Kiereś upr. bud. 23/WPOKK/2012		ARCHITEKTURA
OPRACOWANIE	PODPIS	DATA
		SIERPIEŃ 2019
mgr inż. arch. Bartosz Gurawski		SKALA
inż. arch. Adam Poniży		1:100
SPRAWDZAJĄCY	PODPIS	NR RYSUNKU
mgr inż. arch. Błażej Szurkowski upr. bud. 19/WPOKK/2016		A-08
TREŚĆ RYSUNKU		REWIZJA
PRZEKRÓJ A-A BUDYNKI 1 i 2		-

NINIEJSZE DZIEŁO STANOWI DZIEŁO AUTORSKIE I PODLEGA OCHRONIE ZGODNIE Z USTAWĄ 83 Z DNIA 4.02.1994 O PRAWIE AUTORSKIM I PRAWACH POKREWNYCH